

Bestandspläne berechtigen nicht zur Bauausführung! Sie dienen nur der Medienauskunft!

Vorh.-Bez: Waldhufen (OT Jänkendorf)  
Reichendorfer Weg;

**Bestandsplan Strom (MS/NS)**

Gilt nur in Verbindung mit dem Anschreiben zu  
**Reg.-Nummer: LAI-SN 2023-24183**

SachsenNetze HS.HD GmbH


Kontakt:

Fläche: FNr 3 - Fläche 3  
Blatt-Nr.: 1 von 2  
**Legende siehe Beiblatt!**

Maßstab 1:500    Ausgabedatum: 8.12.2023    Höhensystem DHHN 2016

Keine Gewähr für Aktualität der Topografie und Kataster! Das Abgreifen von Maßen aus dem Plan ist nicht zulässig!

Veröffentlichung und Weitergabe an Dritte nur mit schriftlicher Genehmigung des Herausgebers/Sachverständigen.

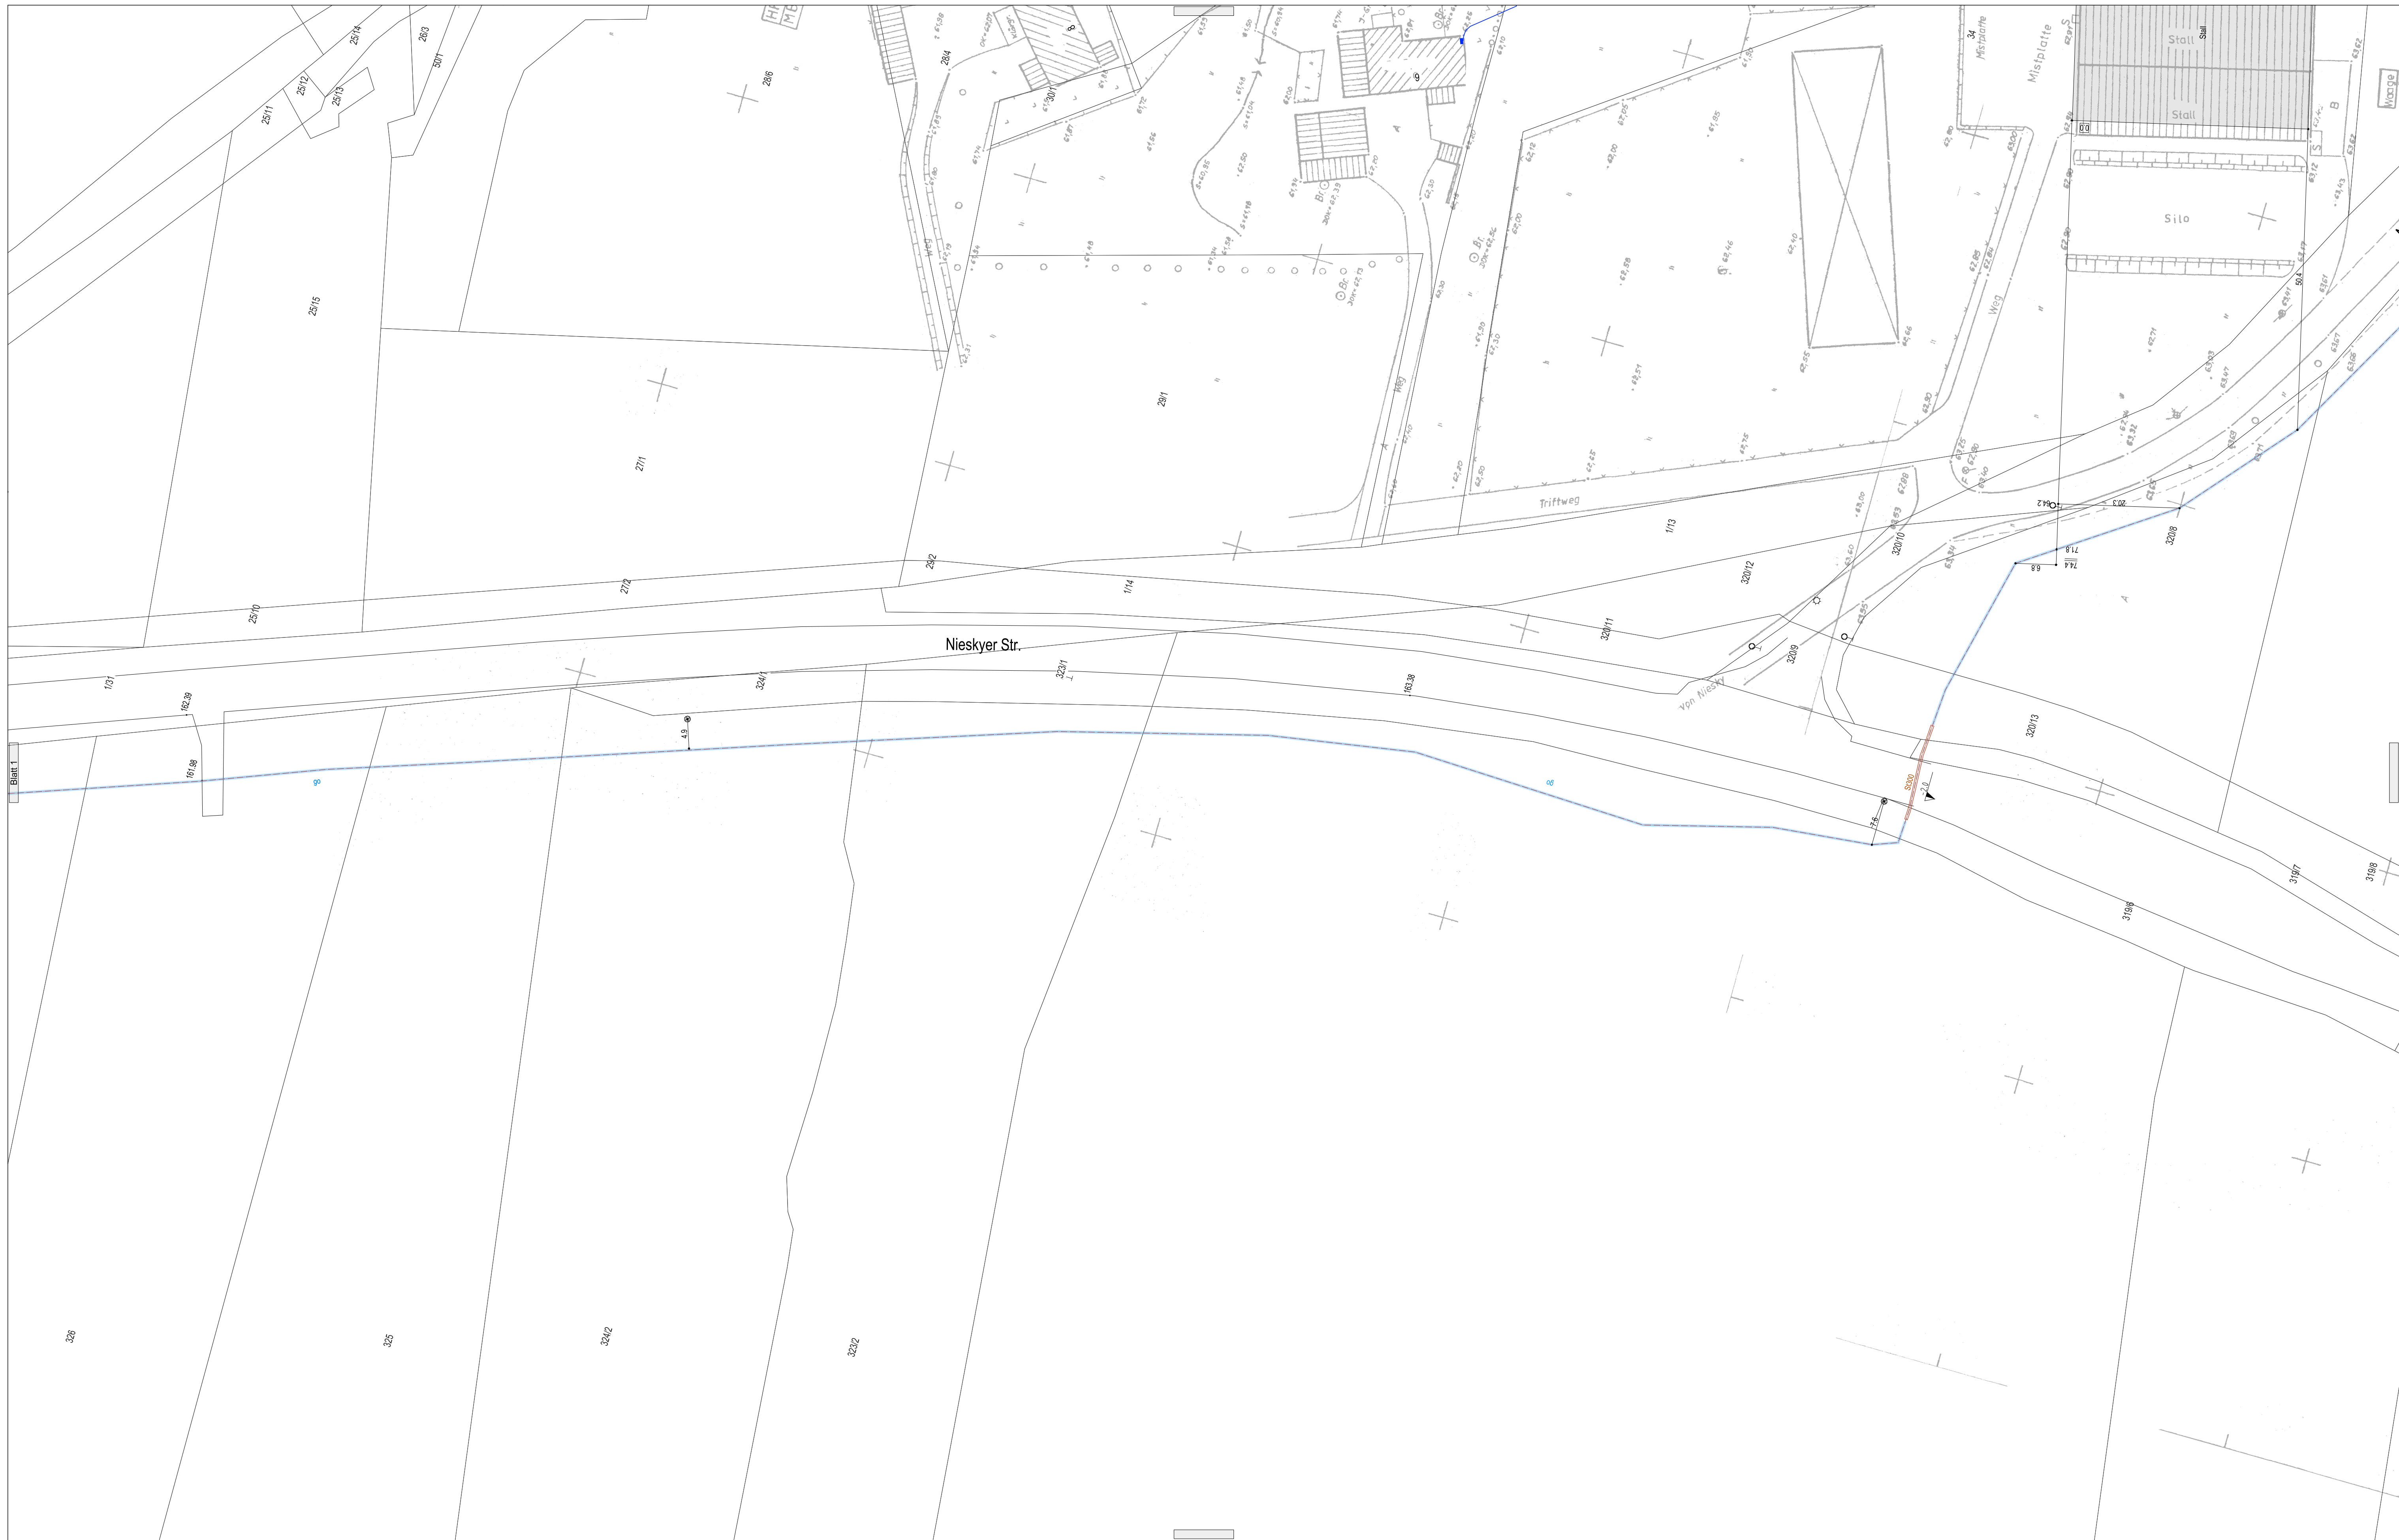

Bestandspläne berechtigen nicht zur Bauausführung! Sie dienen nur der Medienauskunft!

Vorh.-Bez: Waldhufen (OT Jänkendorf)  
Reichendorfer Weg:

**Bestandsplan Strom (MS/NS)**

Gilt nur in Verbindung mit dem Anschreiben zu  
**Reg.-Nummer: LAI-SN 2023-24183**

SachsenNetze HS.HD GmbH

Kontakt:

Fläche: FNr 3 - Fläche 3  
Blatt-Nr.: 2 von 2  
**Legende siehe Beiblatt!**

Maßstab 1:500    Ausgabedatum: 8.12.2023    Höhensystem DHHN 2016

Keine Gewähr für Aktualität der Topografie und Kataster! Das Abgreifen von Maßen aus dem Plan ist nicht zulässig!

Copyright: Umländische Geobasisdaten: ©Baustabwerk Geobasisinformation und Vermessung Sachsen (GeoSN). Vervielfältigung und Weitergabe an Dritte nur mit schriftlicher Genehmigung des Herausgebers/berechtigten Urhebers.